78545
SDT

COMMUNE DE FECHY

" EN RIONZIER "

PLAN PARTIEL D'AFFECTATION

Coordonnées C.N.S. 517'960 / 148'000

N° 1272

Date 07.09.2005
06.07.2006
CG 27.03.2007

PLAREL LAUSANNE

Approuvé par la Municipalité

le ~~13 septembre 2005~~ 25 JUIL. 2006

Syndic F. LIARD — Secrétaire M. PILLOUD

Soumis à l'enquête publique

du 02 août 2006 au 02 septembre 2006

Au nom de la Municipalité

Syndic F. LIARD — Secrétaire M. PILLOUD

Adopté par le Conseil de la Commune

le 27 mars 2007

Président M. MORANDI — Secrétaire F. DUPUIS

Approuvé préalablement par le Département compétent du canton de Vaud

Lausanne, le - 3 SEP. 2007


Le Chef du Département

Mis en vigueur le : 26 OCT. 2007

PROPRIETAIRES

Parcelles	Propriétaires	Surfaces m2
du n° 438	CHOLLET Edith, copropriété sur 1/5 KURSNER Henriette, copropriété sur 1/5 MARTIN Monique, copropriété sur 1/5 KURSNER Willy, copropriété sur 1/5 KURSNER Violette, copropriété sur 1/5	env. 4'109 m2
747	COIGNY Godelive	1'145 m2
748	Communauté héréditaire: TERRISSE Renaud TERRISSE Vincent	2'255 m2
	TOTAL	**env. 7'509 m2**

SITUATION Echelle: 1 / 5'000

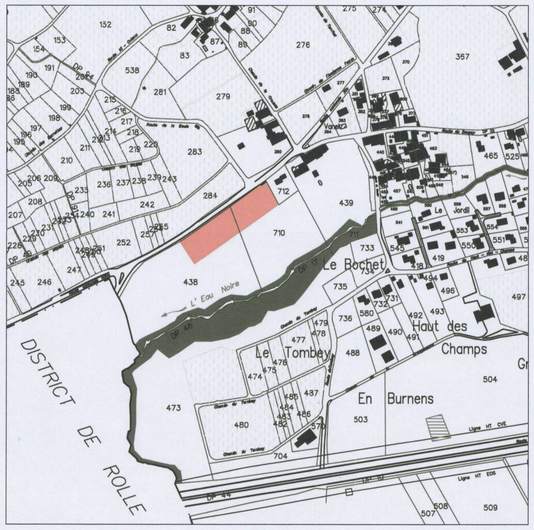

Plan
Echelle: 1 / 500




Plan de base établi sur la base de la mensuration cadastrale fournie par le bureau d'études Luc-Etienne ROSSIER, ingénieur EPF - géomètre officiel. Authentifié le 14 juillet 2007 par Luc-Etienne ROSSIER, géomètre

En rouge: Modifications apportées par le Conseil de la Commune dans sa séance du 27 mars 2007


LEGENDE

- PERIMETRE DU PLAN PARTIEL D'AFFECTATION
- BATIMENT EXISTANT
- AIRE DE CONSTRUCTION A - N° d'identification
- AIRE DE CONSTRUCTION B
- AIRE DE MOUVEMENT / TRONCON PERMEABLE
- AIRE DE DEGAGEMENT
- LIMITE DES CONSTRUCTIONS
- FRONT D'IMPLANTATION OBLIGATOIRE
- DESSERTE AGRICOLE
- CHEMINEMENT PIETONNIER - tracé indicatif
- ACCES AU GARAGE ENTERRE - situation indicative
- ALTITUDE MAXIMUM DES BATIMENTS
- ORIENTATION PRIORITAIRE DES FAITES DE TOITURES
- ALTITUDE DU TERRAIN AMENAGE
- PARCELLAIRE NOUVEAU - tracé indicatif
- PLACE DE JEUX
- PLANTATION PROTEGEE
- PLANTATION NOUVELLE - situation indicative
- HAIE VIVE NOUVELLE - situation indicative
- CANALISATIONS EXISTANTES (EC / EU)
- CANALISATIONS PROJETEES, tracé indicatif (EC / EU)


COUPE A-A
Echelle: 1 / 500

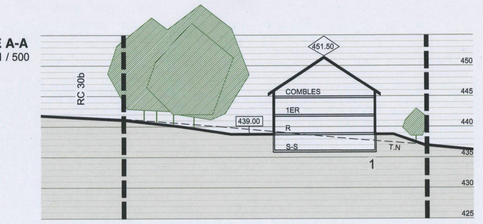


COUPE B-B
Echelle: 1 / 500

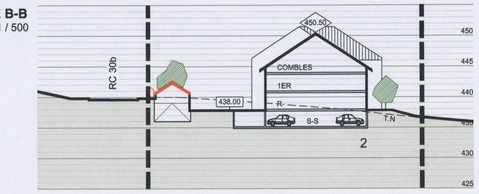

COUPE C-C
Echelle: 1 / 500

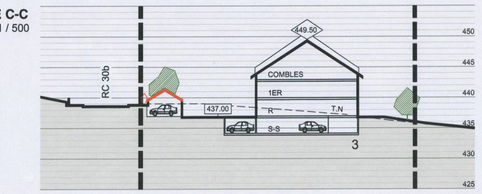

COUPE D-D
Echelle: 1 / 500

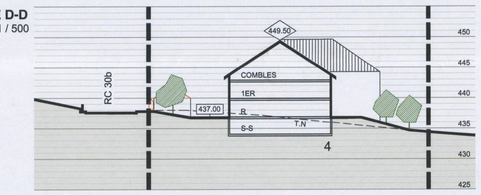

PRINCIPE D'AMENAGEMENT ET PHOTOMONTAGES (à titre indicatif)


Principe d'aménagement



Vue des vignobles situés en amont



Vue depuis la route de Féchy

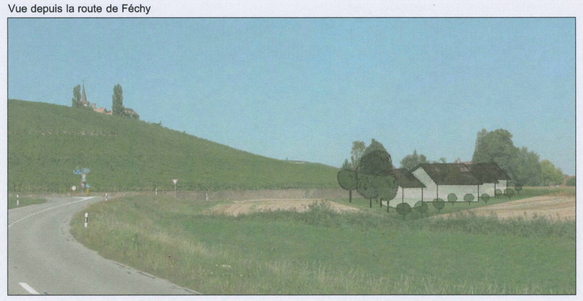

Vue de l'entrée sud-ouest de la localité

